



Landesamt für Digitalisierung, Breitband und Vermessung
Bayern
Alexandrastraße 4 80538 München (089) 2129-0

Auszug aus dem amtlichen Festpunktinformationssystem

Einzelnachweis (BY)
Lagefestpunkt

8235 502 00

Erstellt am 17.03.2021

Punktvermarkung


Sonstiges

Punktkennung als GGP 8235 502 00

Überwachungsdatum

Gemeinde Bad Tölz

Übersicht DTK25

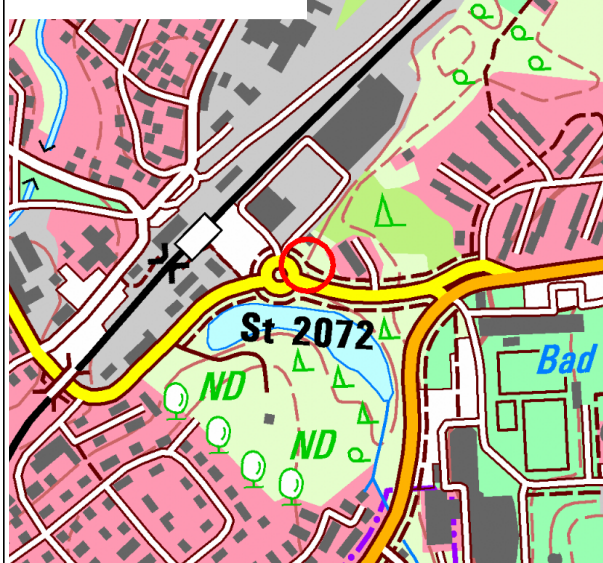

Klassifikation

Ordnung

Hierarchiestufe GNSS-Kontrollpunkt

Wertigkeit

Position

System ETRS89_X-Y-Z

Messjahr X [m] Y [m]

2021 4208616,227 862052,510

Z [m]

4699533,924

Genauigkeitsstufe

Lage

System ETRS89_UTM32

Messjahr zE [m] N [m]

2021 32693025,932 5292852,882


Genauigkeitsstufe

Bemerkungen

3D-Bolzen in Betonoberfläche eines Wasserleitungsschachtes einbetoniert;

Lage-/Einmessungsskizze/Ansicht

Skizze

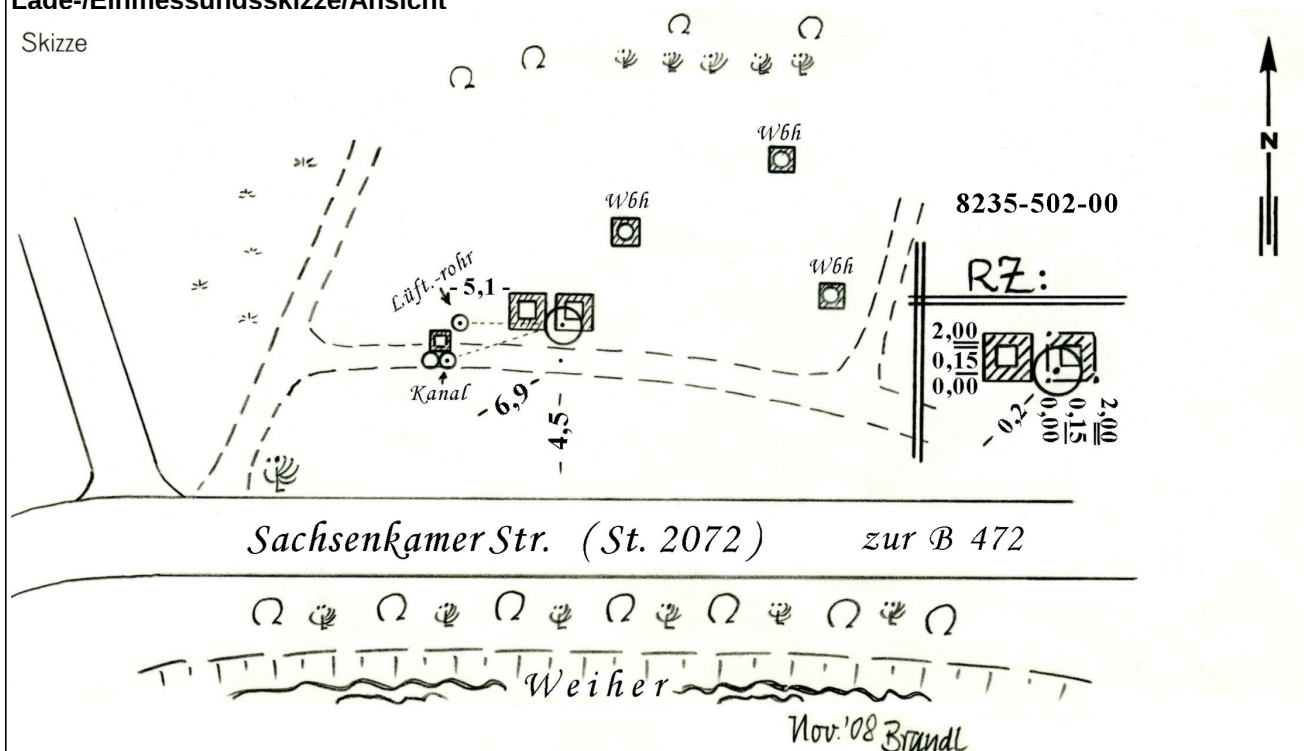

Dieser Ausdruck ist gesetzlich geschützt. Vervielfältigung nur mit Genehmigung des Herausgebers. Als Vervielfältigung gelten z.B. Ausdruck, Fotokopie, Mikroverfilmung, Digitalisierung und Speicherung auf Datenträger.